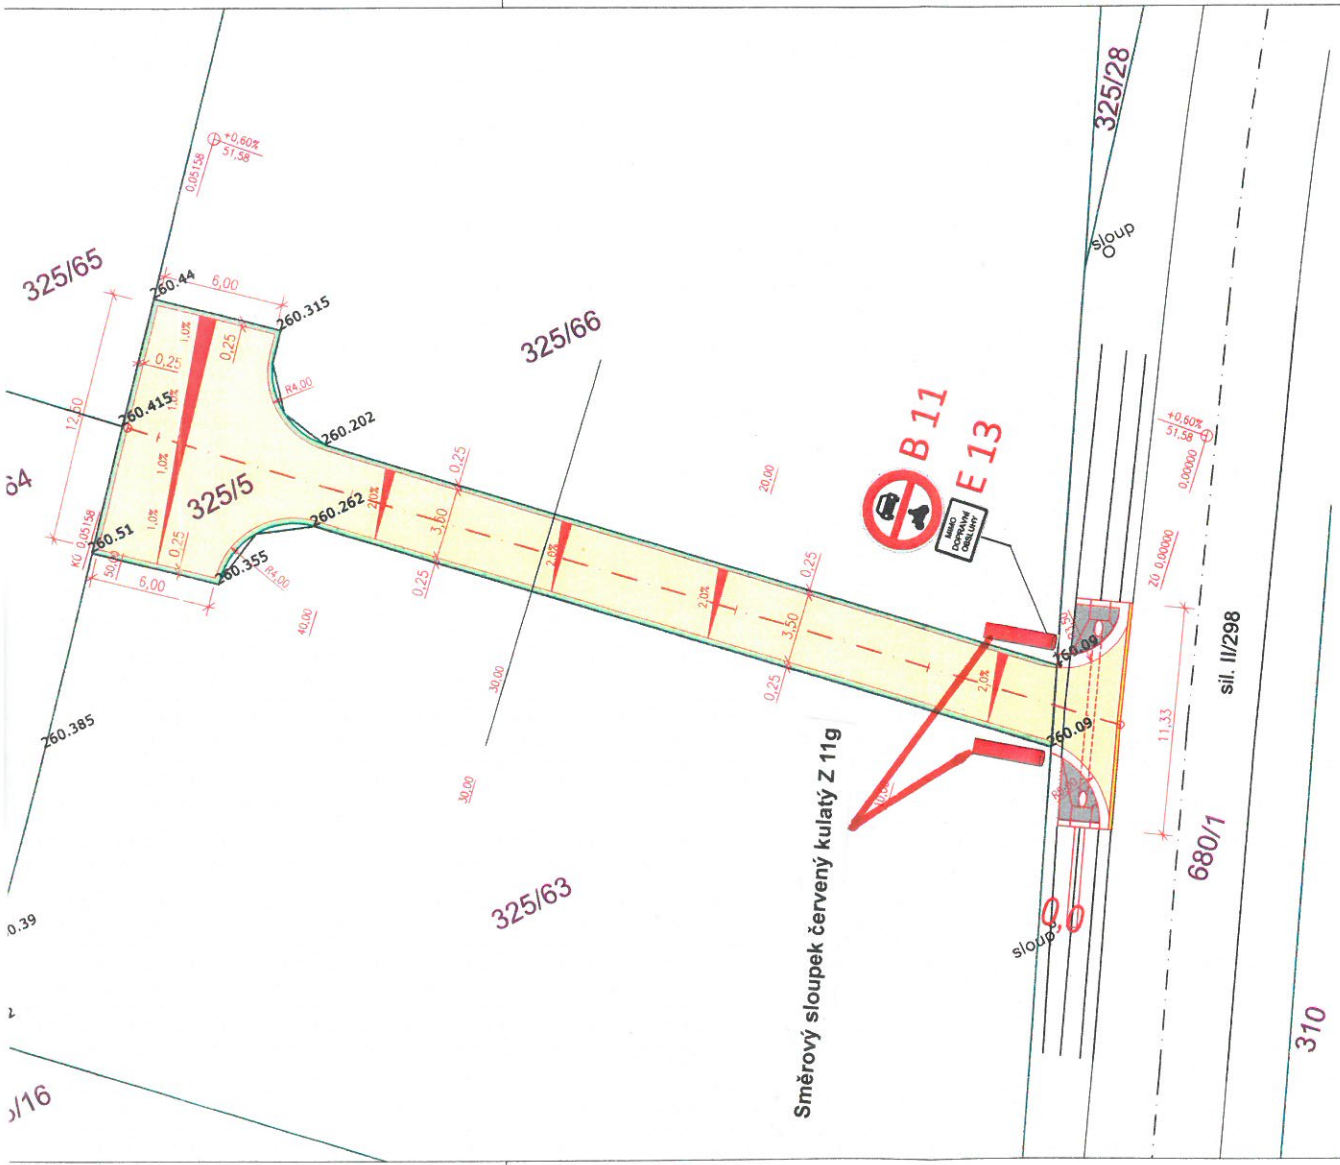

LEGENDA:

- KOMUNIKACE - jednovrstvý asf. nátěr s dvojím podrcením
- ZELEŇ - ohumusování, osetí
- ŠIKMÁ ČELA SJEZDU
- SILNIČNÍ OBRUBNÍK - betonový, převýšený o 2cm

ZODPOVĚDNÝ PROJEKTANT: Ing. Martin Mojžíš	VYPRACOVAL: Ing. Tomáš Pospíšil	KONTROLOVAL: Ing. Tomáš Pospíšil	Ing. Tomáš Pospíšil, projektant dopravních staveb, 17. listopadu 400, Pardubice,530 02, IČ:08006393, www.projekcepospisil.cz, info@projekcepospisil.cz
INVESTOR: Ing. Marek Kulhavý, Severní 764/50, Slezské Předměstí, 50003 Hradec Králové			
KRAJ: Pardubický	OBEC: Bělečko		
STAVEBNÍ OBJEKT: SO 02 - Soukromá příjezdová komunikace k RD		DATUM:	4/2022
		FORMÁT:	3xA4
NÁZEV STAVBY: Novostavba rodinného domu p.č. 325/65 v k.ú. Bělečko		MĚŘÍTKO:	1:200
		STUPEŇ:	DÚR+DSP
		ČÍSLO ZAKÁZKY:	S38-22
NÁZEV VÝKRESU: Situace komunikace a zpev. plochy		ČÍSLO SOUPRAVY:	ČÍSLO VÝKRESU: D.1.1.2

DOKUMENTACE SKUTEČNÉHO PROVEDENÍ STAVBY